


Reich, Sylvia

Von: Tallack, Stefan <stefan.tallack@westnetz.de>
Gesendet: Montag, 21. Februar 2022 09:41
An: Reich, Sylvia
Betreff: Bauleitplanverfahren "Servicewohnanlage Ruppichteroth"
Anlagen: Ruppichteroth, Brölstr.-Pfarrgasse-Burgstr..pdf

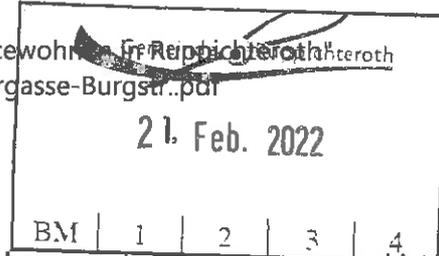

Sehr geehrte Frau Reich,

wir danken für die Benachrichtigung und teilen Ihnen mit, dass der Bebauungsplan im Versorgungsgebiet der Westnetz GmbH liegt.

Auf der Liegenschaft befindet sich im Bereich Pfarrgasse/Brölstr. ein Nsp.-Netzanschluss, sowie im südlichen Bereich an der Brölstr. Anlagen der Straßenbeleuchtung

Wir bitten Sie, uns weiterhin an dem Verfahren zu beteiligen.

Sollten Sie hierzu noch Fragen haben, stehen wir Ihnen gerne zur Verfügung.

Freundliche Grüße aus Siegburg


Stefan Tallack

Westnetz GmbH
Regionalzentrum Sieg
Planung Rhein Sieg
Lindenstraße 62
53721 Siegburg

M +49 1520 8872822
stefan.tallack@westnetz.de

Geschäftsführung: Diddo Diddens, Dr. Jürgen Gröner, Dr. Patrick Wittenberg
Sitz der Gesellschaft: Dortmund
Eingetragen beim Amtsgericht Dortmund
Handelsregister-Nr. HRB 30872 USt-IdNr. DE325265170



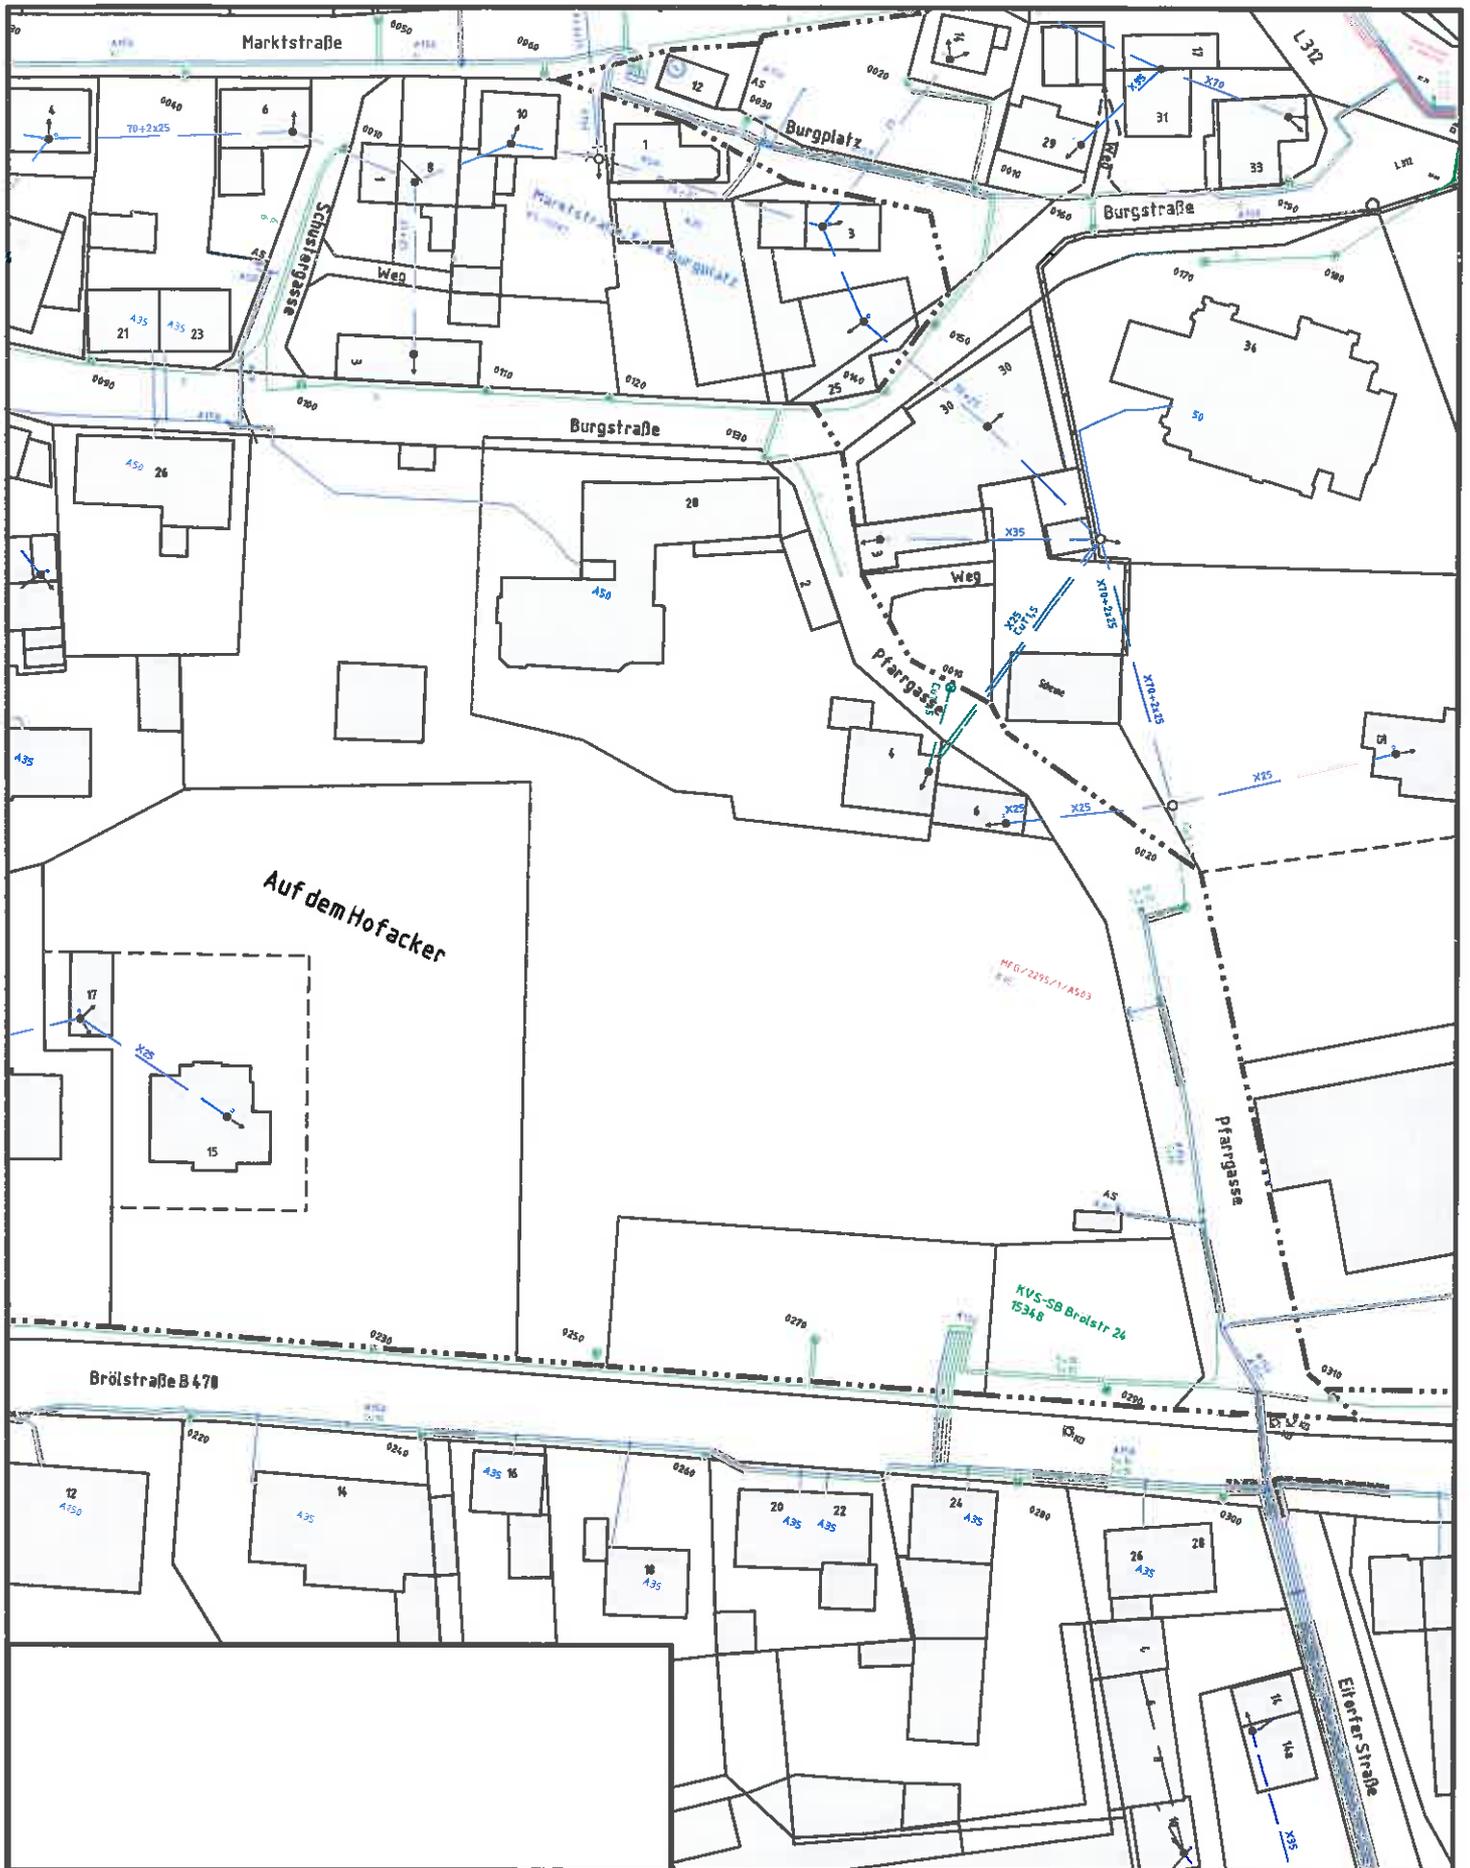

RZ Sieg Netzplanung Team West Siegburg
 Ruppichteroth, Brölstr.-Pfarrgasse-Burgstr.
 Bestandsplanwerk

westnetz

Maßstab 1:1.000

Erstellt am: 17.02.2022