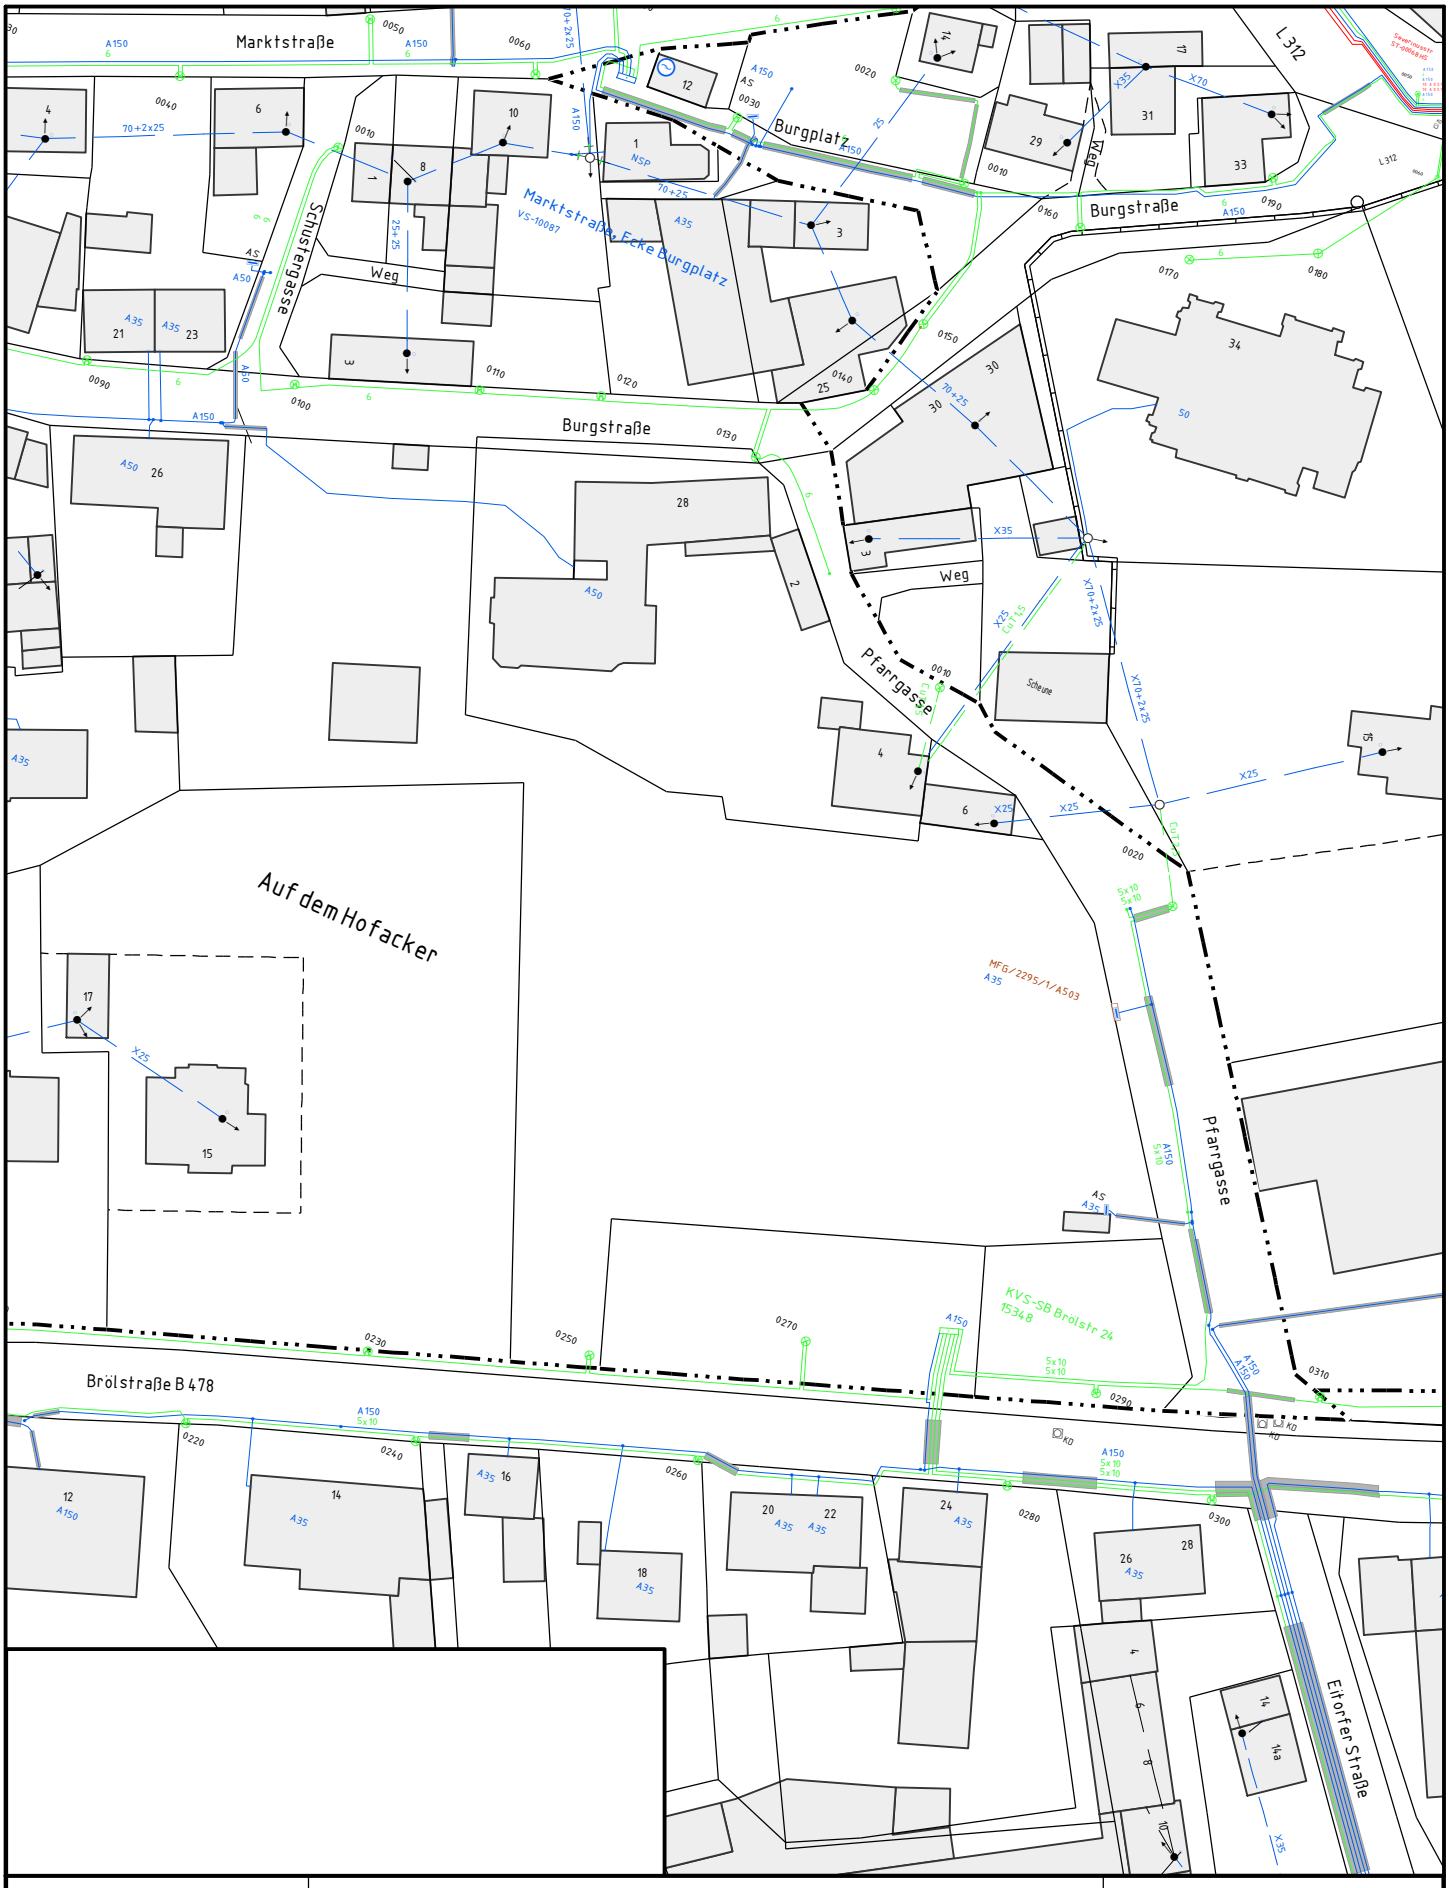

	RZ Sieg Netzplanung Team West Siegburg	
	Ruppichteroth, Brölstr.-Pfarrgasse-Burgstr.	
	Bestandsplanwerk	
Maßstab 1:1.000	Erstellt am: 17.02.2022	